


C 01 タラップ詳細図 1/20 1/100

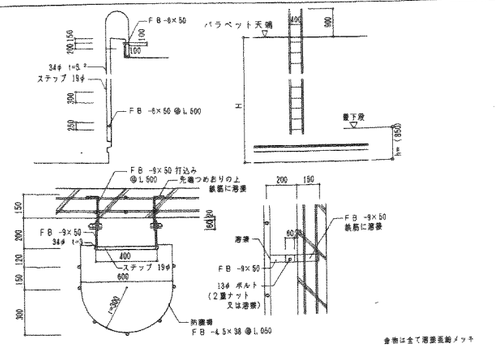


C 02 くつふきマット詳細図 1/3 1/20

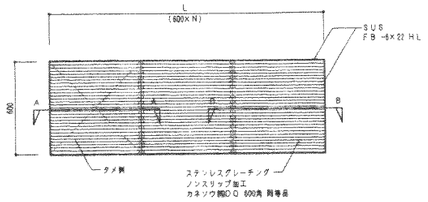

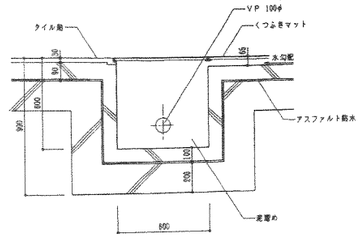


A断面

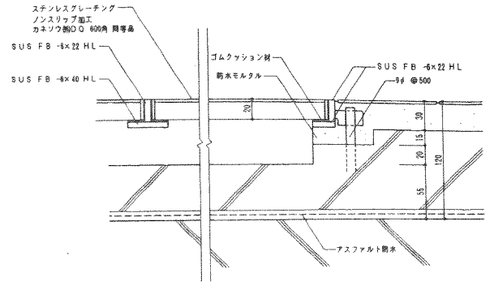


B断面


C 04 ドライエリア落下防止幅詳細図 1/5 1/50

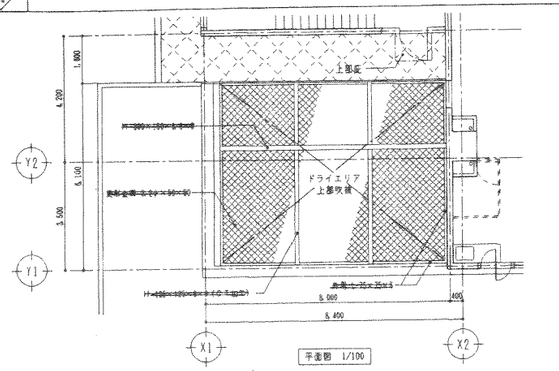


平面図 1/100

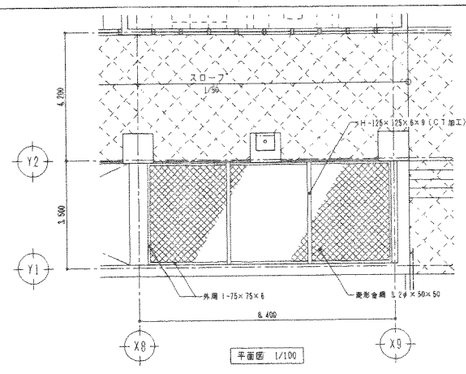


平面図 1/100

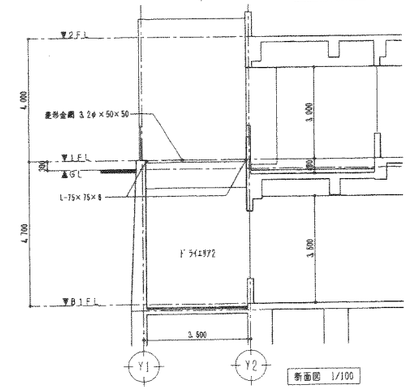

断面図 1/100

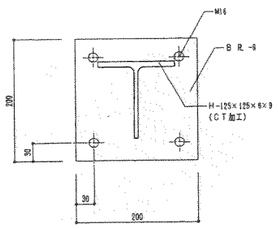


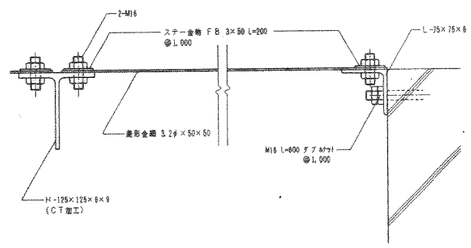


部分詳細図 1/5

金物は全て溶融亜鉛メッキ


C 05 屋外ネット詳細図 1/50

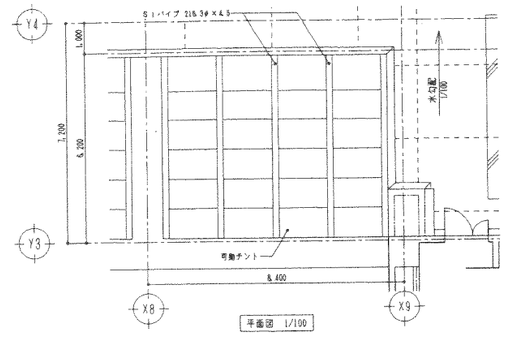


平面図 1/100

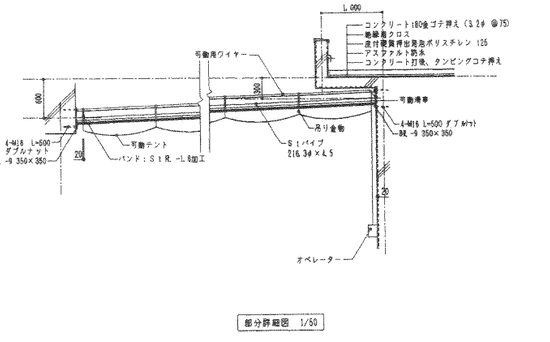

部分詳細図 1/50

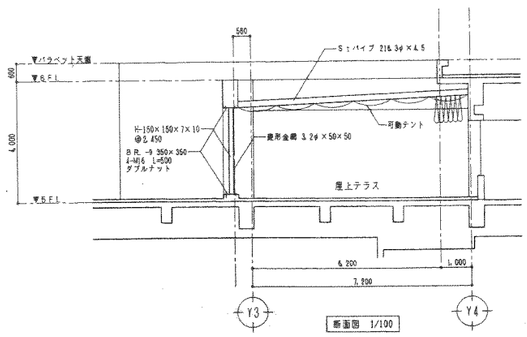


断面図 1/100

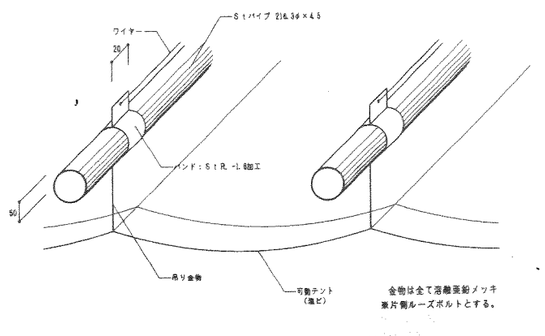


金物は全て溶融亜鉛メッキ
端片側ルーズボルトとする。

1/50 1/20


C 06 A階段上部十字架詳細図

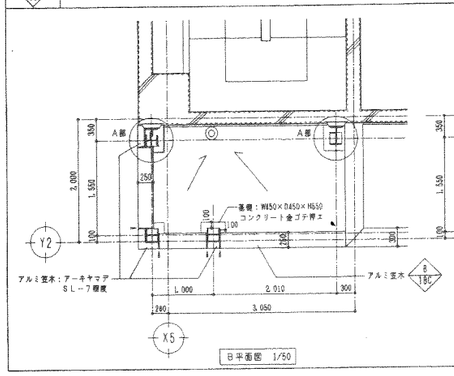


B平面図 1/50

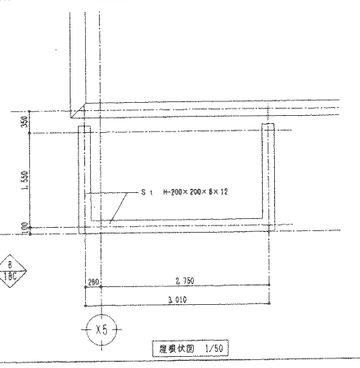



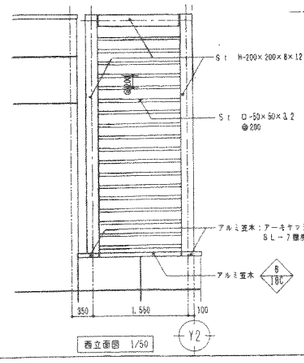

西立面図 1/50

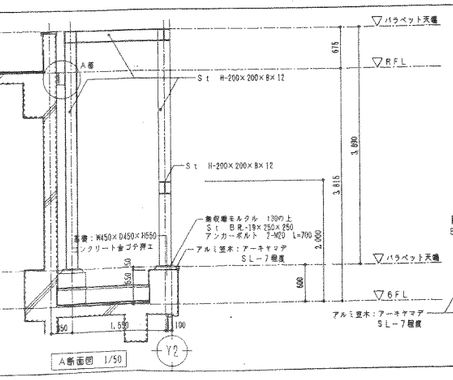


A断面図 1/50

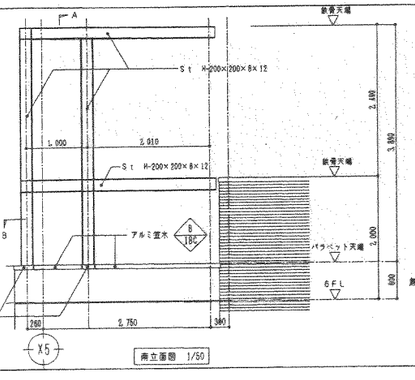

南立面図 1/50

※鉄部の仕上は溶融亜鉛メッキとする。

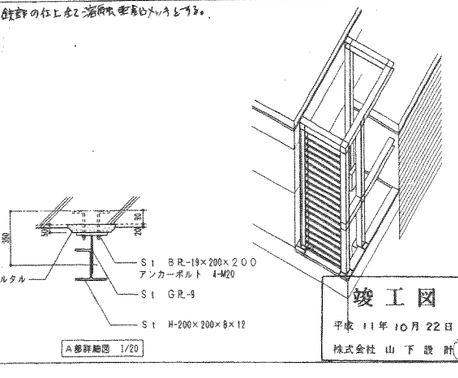

A部詳細図 1/20

竣工図
平成 11年 10月 22日
株式会社 山下設計

株式会社 山下設計
YAMASHITA SEKKEI INC.
ARCHITECTS, ENGINEERS & CONSULTANTS

一級建築士 登録 35590号 柴田寛二

訂正

特記

（仮称）立教池袋中高一貫教育施設新築工事

図面内容: ディテールシート－5 （外部関連）
縮尺: 図示

図面番号: 1068
枚ノ内
区分: 建築一般図